

Katasterverwaltung

Bordruč v 10

Gemarkung

Troisdorf

Handzeichnung nach den Katasterkarten

von ^{allen} einem Teile des in der Grundsteuermutterrolle des Gemeindebezirks

Artikel Nr. 97 im Grundbuche Band 42 Blatt 1658 als Eigentum von

Gemeinde Troisdorf

eingetragenen Grundstücke.....

1. Die Grenzen dieser Grundstücke sind durch gelbe Farbestreifen bezeichnet.
2. Die Grenzen und Nummern neuentstandener Parzellen sind rot eingetragen.
3. Die rot eingetragenen Namen der Grundstückserwerber sind vorläufige Angaben.


Ausgefertigt zum Zwecke *der Anflaffung*

Kartenblatt (Flur) Nr. 10

Ungefährer Maßstab 1 : 1250

Stegsburg, den 9. Oktober 1934

Preussisches Katasteramt

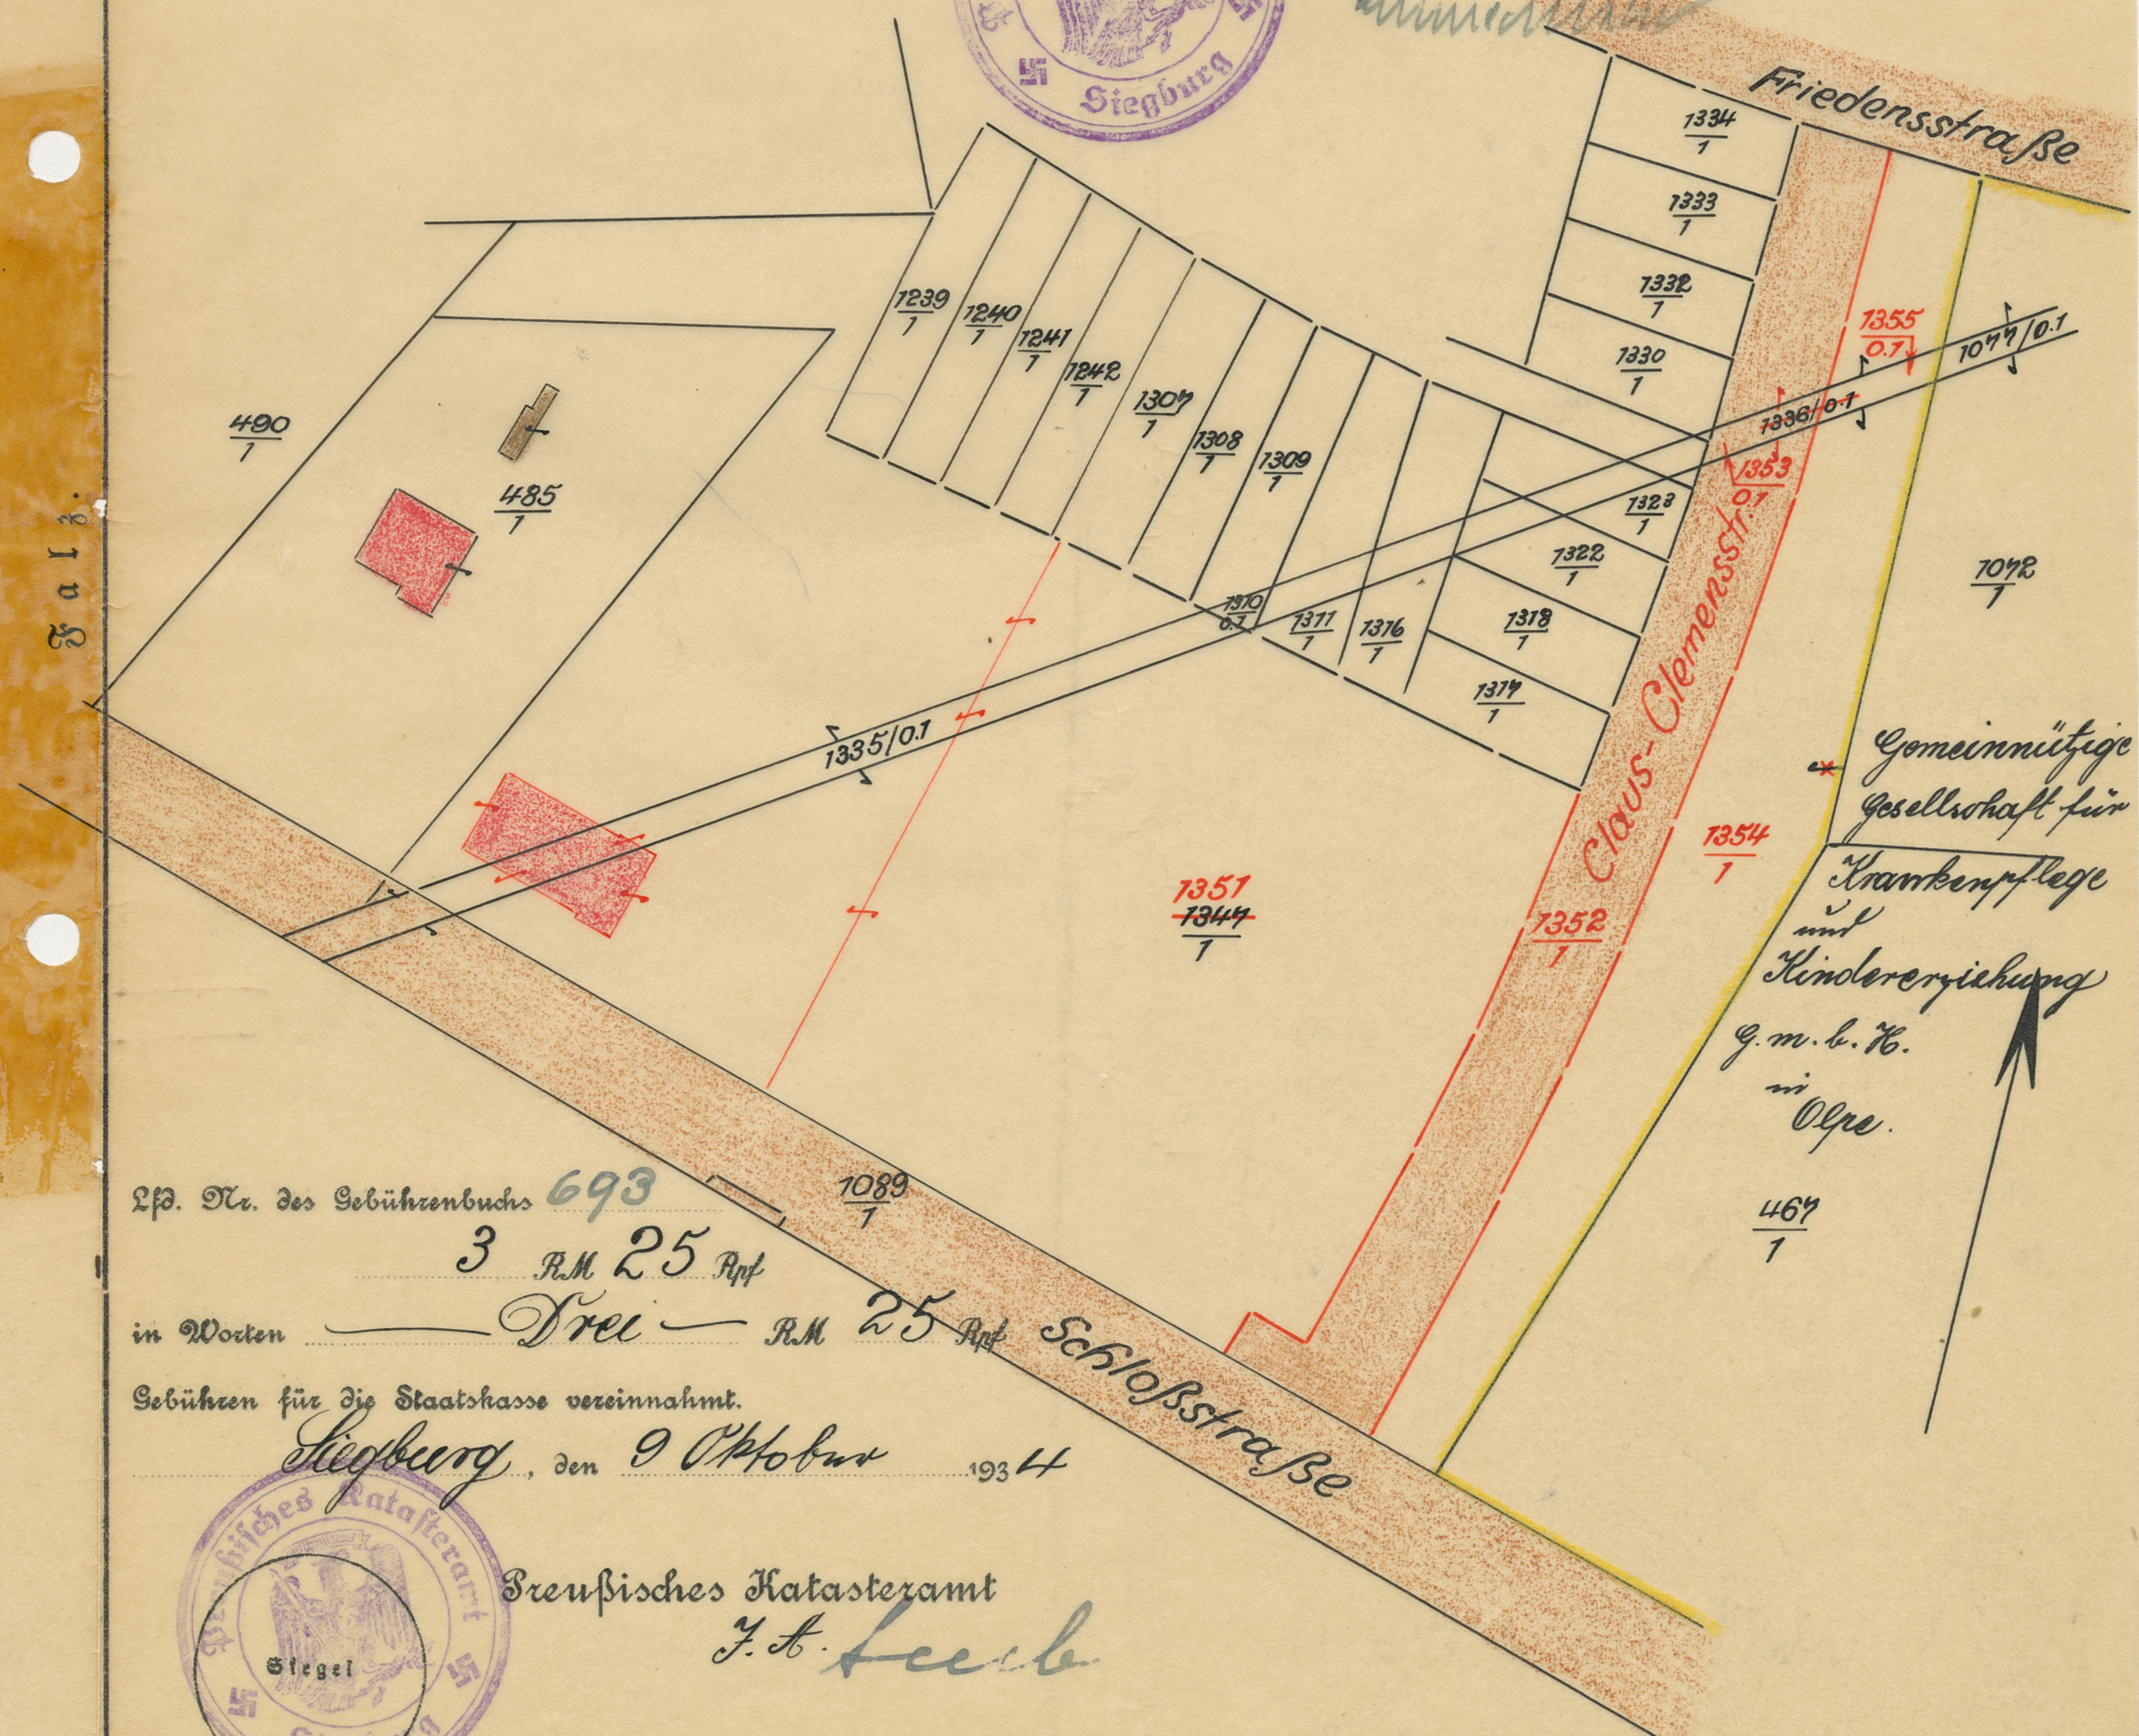

Lfd. Nr. des Gebührenbuchs 693

3 P.M. 25 Aug

in Worten

Frei — PM 25 Apr

Gebühren für die Staatskasse vereinnahmt.

Lieberg, den 9 Oktober 1934

Preussisches Katasteramt

F. A. Leach

